Skala pozioma 1:1000
Skala pionowa 1:100
Poziom porównawczy: 85,00 [m npm]

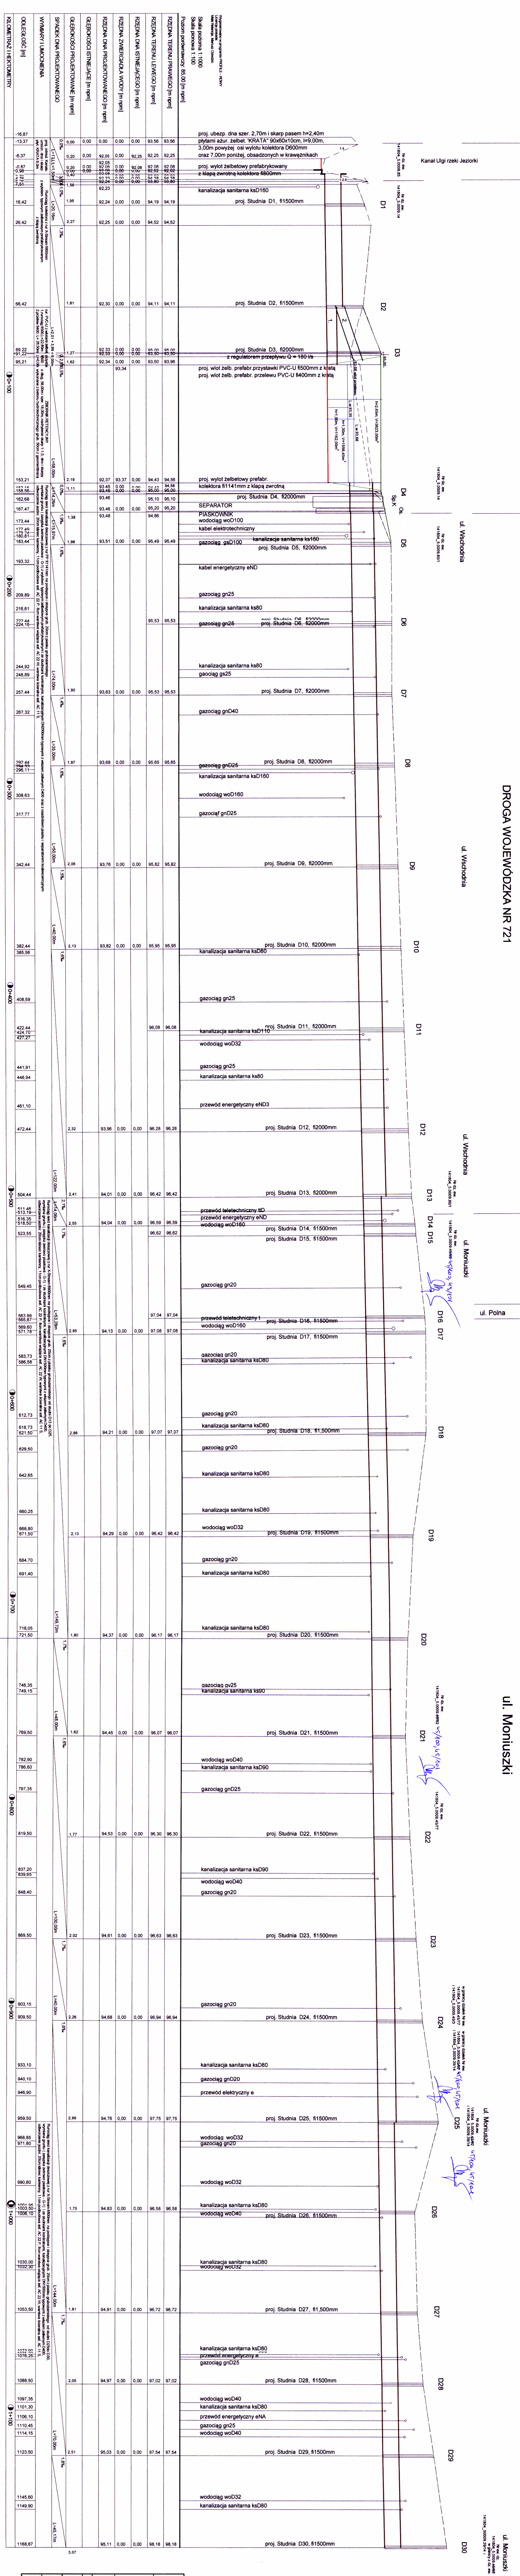

RZĘDNA TERENU PRAWEGO [m npm]
RZĘDNA TERENU LEWEGO [m npm]
RZĘDNA DNA ISTNIEJĄCEGO [m npm]
RZĘDNA ZWIERCIADŁA WODY [m npm]
RZĘDNA DNA PROJEKTOWANEGO [m npm]
GŁĘBOKOŚCI ISTNIEJĄCE [m npm]
GŁĘBOKOŚCI PROJEKTOWANE [m npm]
SPADEK DNA PROJEKTOWANEGO
WYMIARY I UMOCNIENIA
ODLEGŁOŚĆ [m]
KILOMETRAŻ I HEKTOMETRY
DROGA WOJEWÓDZKA NR 721
Kanał Ulgi rzeki Jeziorki
ul. Wschodnia
ul. Moniuszki
ul. Polna
proj. Studnia D1, fi1500mm
proj. Studnia D30, fi1500mm
kanalizacja sanitarna
gazociąg
wodociąg
D1
D30

LEGENDA
- teren prawy
- teren lewy
- dno istniejące
- dno projektowane
- rurociąg projektowany
- projektowana korona wałów
- zwierciadło wody

STAROSTWO POWIATOWE W PIASECZNIE
Wydział Architektoniczno-Budowlany
ul. Chyliczkowska 14
05-500 Piaseczno
tel. 22 756-61-63

Firma "MAŁA RETENCJA"
Budownictwo Wodne i Ogólnobudowlane,
Mariusz Dziedzic,
ul. Korczunkowa 16, 05-503 Głosków
tel. 605 430 305, fax 22 863 31 39

Burmistrz Miasta i Gminy Piaseczno
ul. Kościuszki 5, 05-500 Piaseczno

PROJEKT BUDOWLANY

Budowa sieci kanalizacji deszczowej w ulicy Moniuszki oraz budowa zbiornika retencyjnego z wylotem do Kanału Ulgi, w Chyliczkach, Gmina Piaseczno

Obiekt:
Jednostka ewidencyjna: 141804_5, PIASECZNO - OBSZAR WIEJSKI,
Obręb: 0009, CHYLICZKI Działka: 39/14, 40/3, 45/77, 45/91, ~~45/92~~ 45/100, 45/101, 14, 85

Nazwa rysunku: **PROFIL PODŁUŻNY**

Imię i nazwisko	Nr uprawnień specjalność i zakres	Podpis
Projektował: Janusz Oleksiak	St - 205/83 wodno - melioracyjna sporządzanie projektów budowli melioracyjnych, wodnych i ujęć wód	
Opracował: Mariusz Dziedzic		
Sprawdził: Grzegorz Michał Banaszewski	MAZ/0500/POOS/06 instalacyjna projektowanie bez ograniczeń sieci wentylacyjnych, gazowych, wodociągowych i kanalizacyjnych	

Umowa: UMiG-W/12143/IT/366/U-RE/2014
Skala: 1:100/1000
Data: 03.07.2018r.
Nr rysunku: 17

"MAŁA RETENCJA" BUDOWNICTWO WODNE I OGÓLNOBUDOWLANE
Mariusz Dziedzic
ul. Korczunkowa 16
05-503 Głosków
Regon 0106391

Nr ew. dz.
141804_5.0009.~~45/92~~ 45/100, 45/102
w granicy z dz. ew.
141804_50009.39/14 i