Starostwo Powiatowe w Piasecznie Wydział Geodezji i Katastru, Zakres pracy GEK.6640.3966.2017, Wykonawca : USŁUGI GEODEZYJNE PIOTR CMIEL
Układ wsp.2000 strefa 7/21,układ wys.Kronsztadt 86

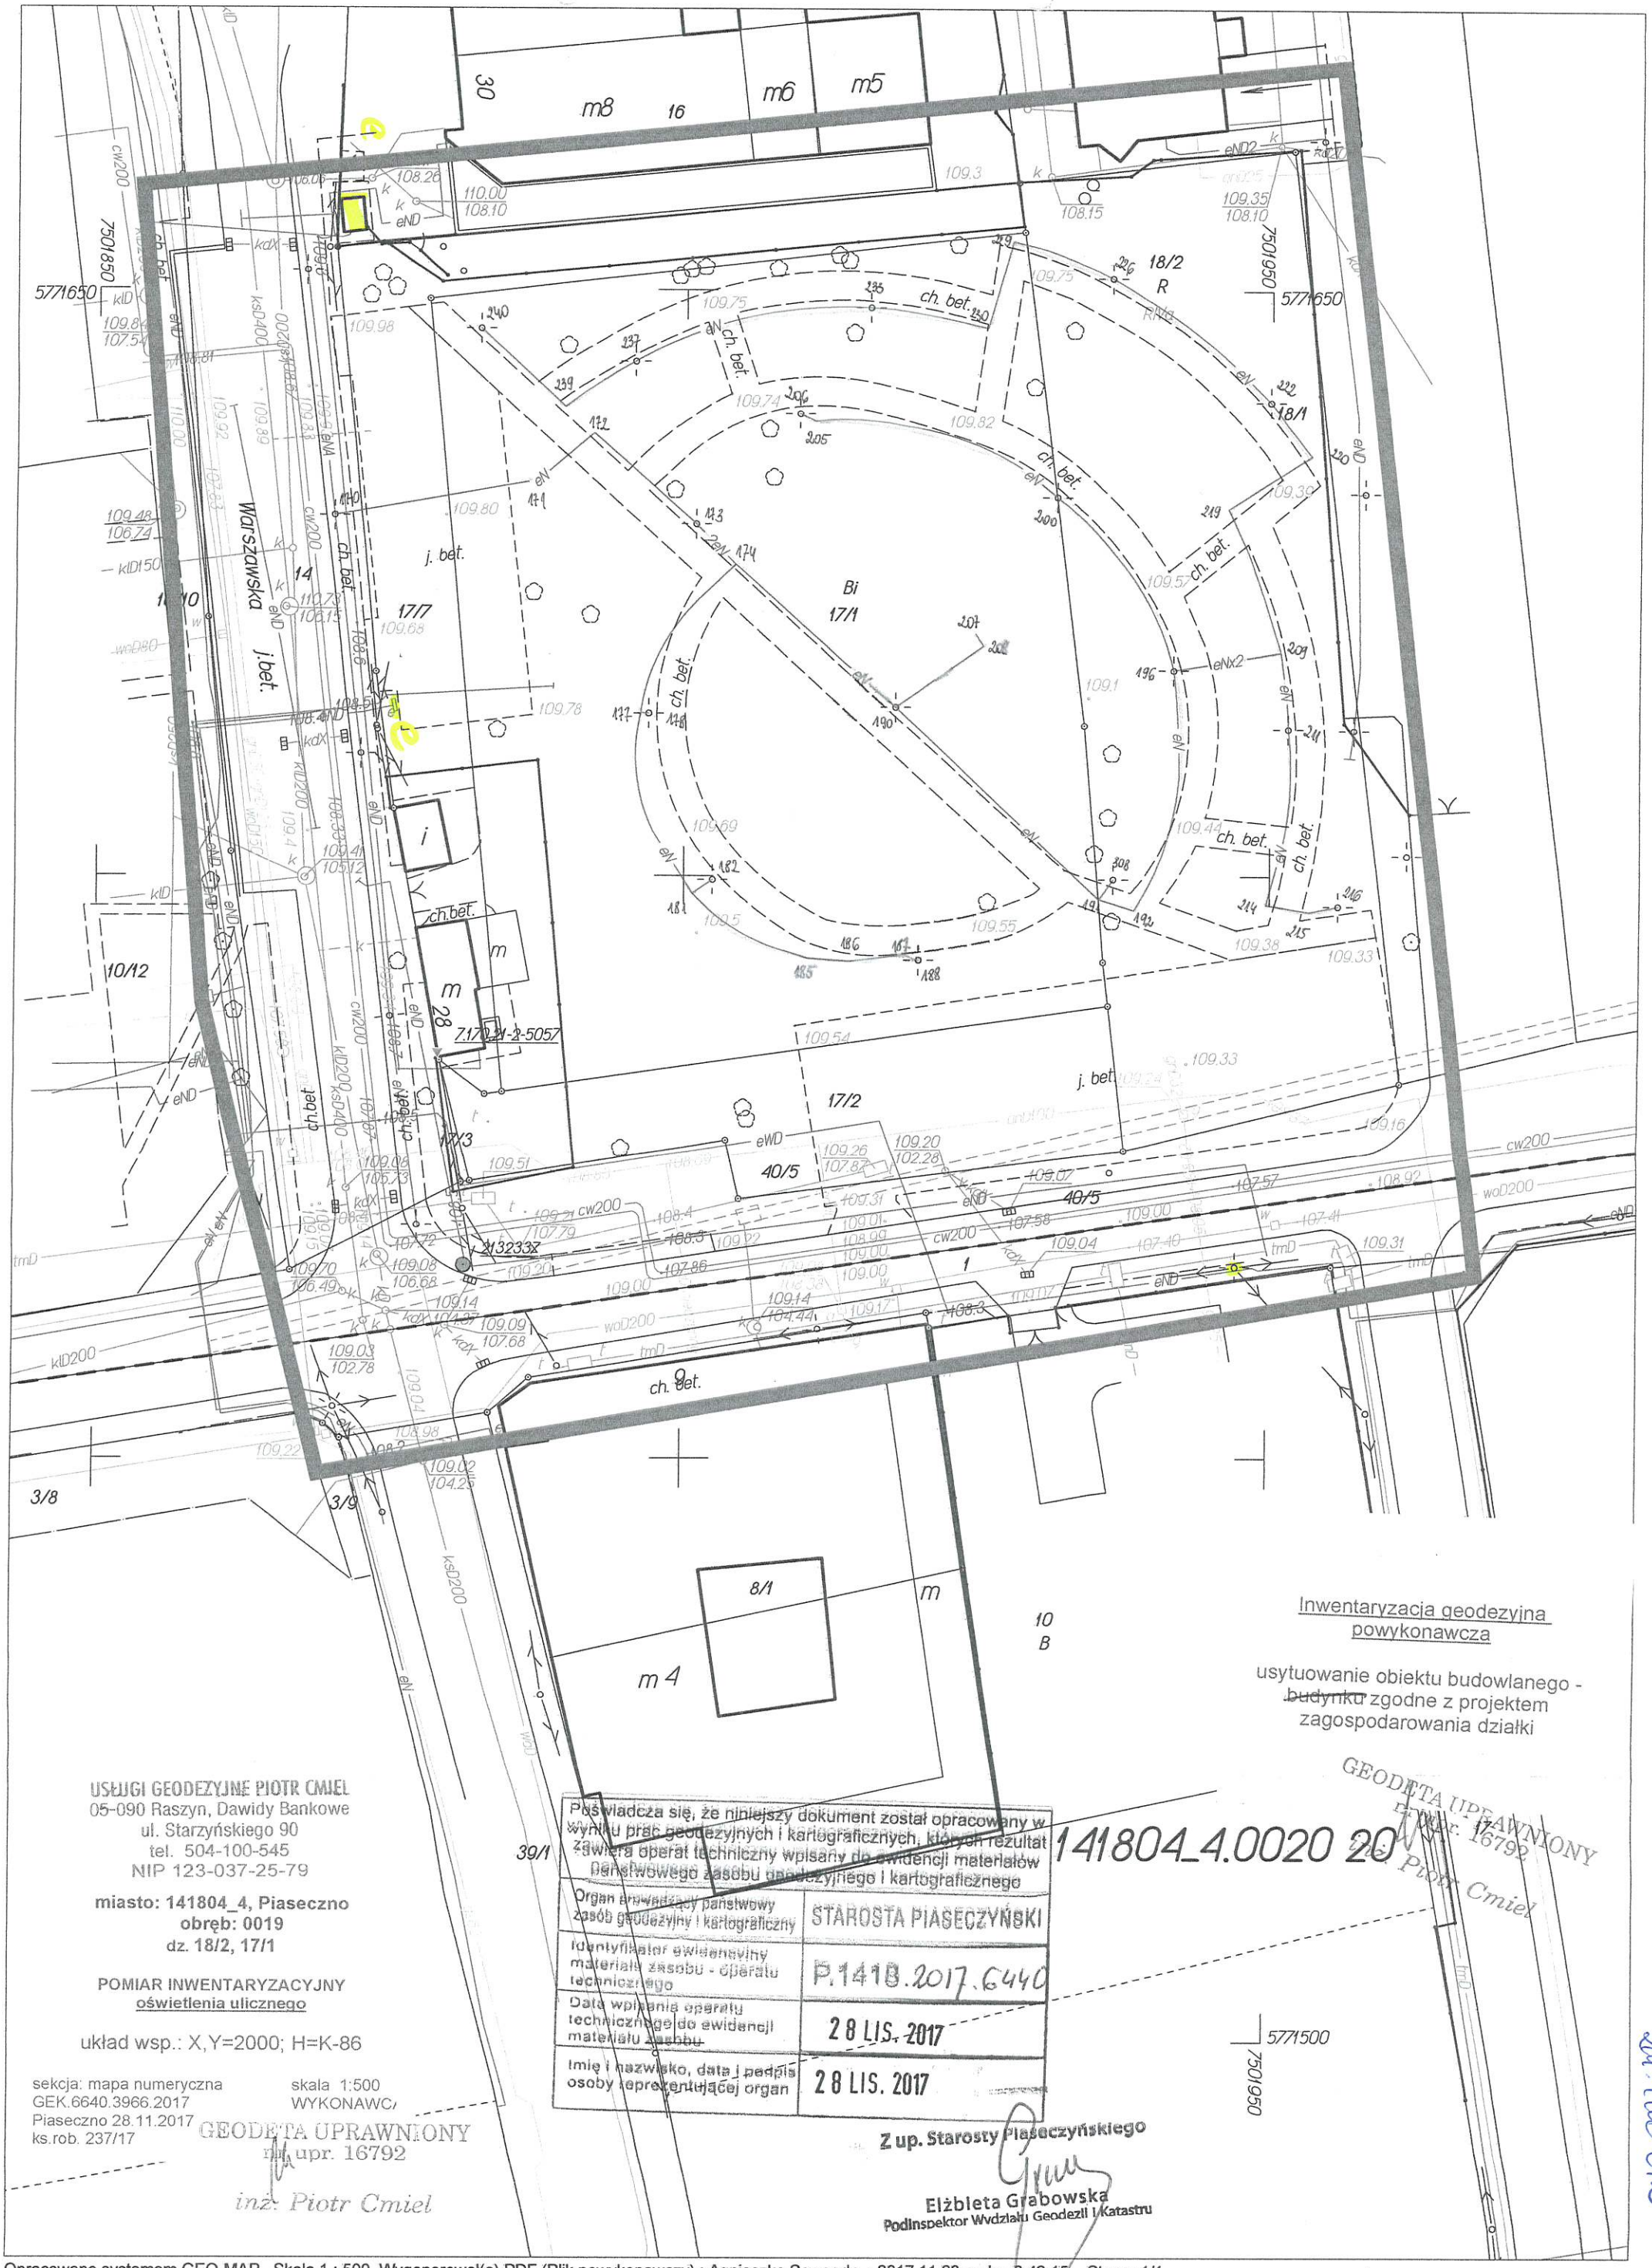

USŁUGI GEODEZYJNE PIOTR CMIEL
05-090 Raszyn, Dawidy Bankowe
ul. Starzyńskiego 90
tel. 504-100-545
NIP 123-037-25-79

miasto: 141804_4, Piaseczno
obręb: 0019
dz. 18/2, 17/1

POMIAR INWENTARYZACYJNY
oświetlenia ulicznego

układ wsp.: X,Y=2000; H=K-86

sekcja: mapa numeryczna
GEK.6640.3966.2017
Piaseczno 28.11.2017
ks.rob. 237/17

skala 1:500
WYKONAWCA

GEODETA UPRAWNIONY
mgr upr. 16792
inż. Piotr Cmiel

Poświadcza się, że niniejszy dokument został opracowany w wyniku prac geodezyjnych i kartograficznych, których rezultat zawiera operat techniczny wpisany do ewidencji materiałów państwowego zasobu geodezyjnego i kartograficznego

Organ prowadzący państwowy zasób geodezyjny i kartograficzny	STAROSTA PIASECZYŃSKI
Identyfikator ewidencyjny materiału zasobu - operatu technicznego	P.1418.2017.6440
Data wpisania operatu technicznego do ewidencji materiału zasobu	28 LIS. 2017
Imię i nazwisko, data i podpis osoby reprezentującej organ	28 LIS. 2017

Z up. Starosty Piaseczyńskiego
Elżbieta Grabowska
Podinspektor Wydziału Geodezji i Katastru

141804_4.0020 20

Inwentaryzacja geodezyjna powykonawcza

usytuowanie obiektu budowlanego - ~~budynku~~ zgodne z projektem zagospodarowania działki

GEODETA UPRAWNIONY
mgr upr. 16792
inż. Piotr Cmiel

Opracowano systemem GEO-MAP. Skala 1 : 500. Wygenerował(a) PDF (Plik powykonawczy) : Agnieszka Sawer dn. : 2017.11.23 godz: 9:42:15. Strona 1/1
Punkty załamania granic wypełnione kolorem szarym pochodzą z wektoryzacji mapy ewidencyjnej w skali 1:5000.
Położenie i atrybuty punktów granicznych mogą nie spełniać wymagań dokładnościowych przewidzianych Rozp. MRRiB w sprawie EGiB (Dz U.tj. z 2015r.poz 542 ze zm.)